MAPA DO CELÓW PROJEKTOWYCH
SKALA 1 : 500

Potwierdza się, że niniejszy dokument został opracowany w wyniku prac geodezyjnych i kartograficznych, których rezultaty zawiera operat techniczny wpisany do ewidencji materiałów państwowego zasobu geodezyjnego kartograficznego

Organ prowadzący państwowy zasób geodezyjny i kartograficzny
STAROSTA PISKI

Identyfikator ewidencyjny materiału zasobu
P. 2816. 2018. 1483

Data wpisania operatu technicznego do ewidencji materiałów zasobu
2018 -11- 21

Pieczęć, nazwisko i podpis osoby reprezentującej organ

woj. 28-warm.-mazurskie
powiat: 2816-piski
jednostka ewid. 281603_4 Pisz-miasto
obręb: 0001 Pisz1
dz. 1128/4

KERG G.6642.1.1292.2018

Rob. 6867/84/2018

Mapa aktualna na dzień 10.11.2018
zakres opracowania — — —

siatka kwadratów : układ 2000
układ wysokościowy: Kronsztadt 60

Mapa do celów projektowych została wykonana bez ustalania czy grunty działek objętych opracowaniem zostały obciążone służebnościami gruntowymi.

GEODETA UPRAWNIONY
Zaświadczenie GUG i K 6867
wyk. *Pisz 16.11.2018*
mgr inż. Marek Piworowicz
12-200 Pisz, ul. Galczyńskiego 9/46
tel. (0-87) 42-32-006

Nie wyklucza się istnienia w terenie również urządzeń podziemnych ułożonych, a nie zgłoszonych do inwentaryzacji geodezyjnej. Obiekty budowlane wymagające pozwolenia na budowę podlegają geodezyjnemu wytyczeniu w terenie, a po ich wybudowaniu geodezyjnej inwentaryzacji powykonawczej.

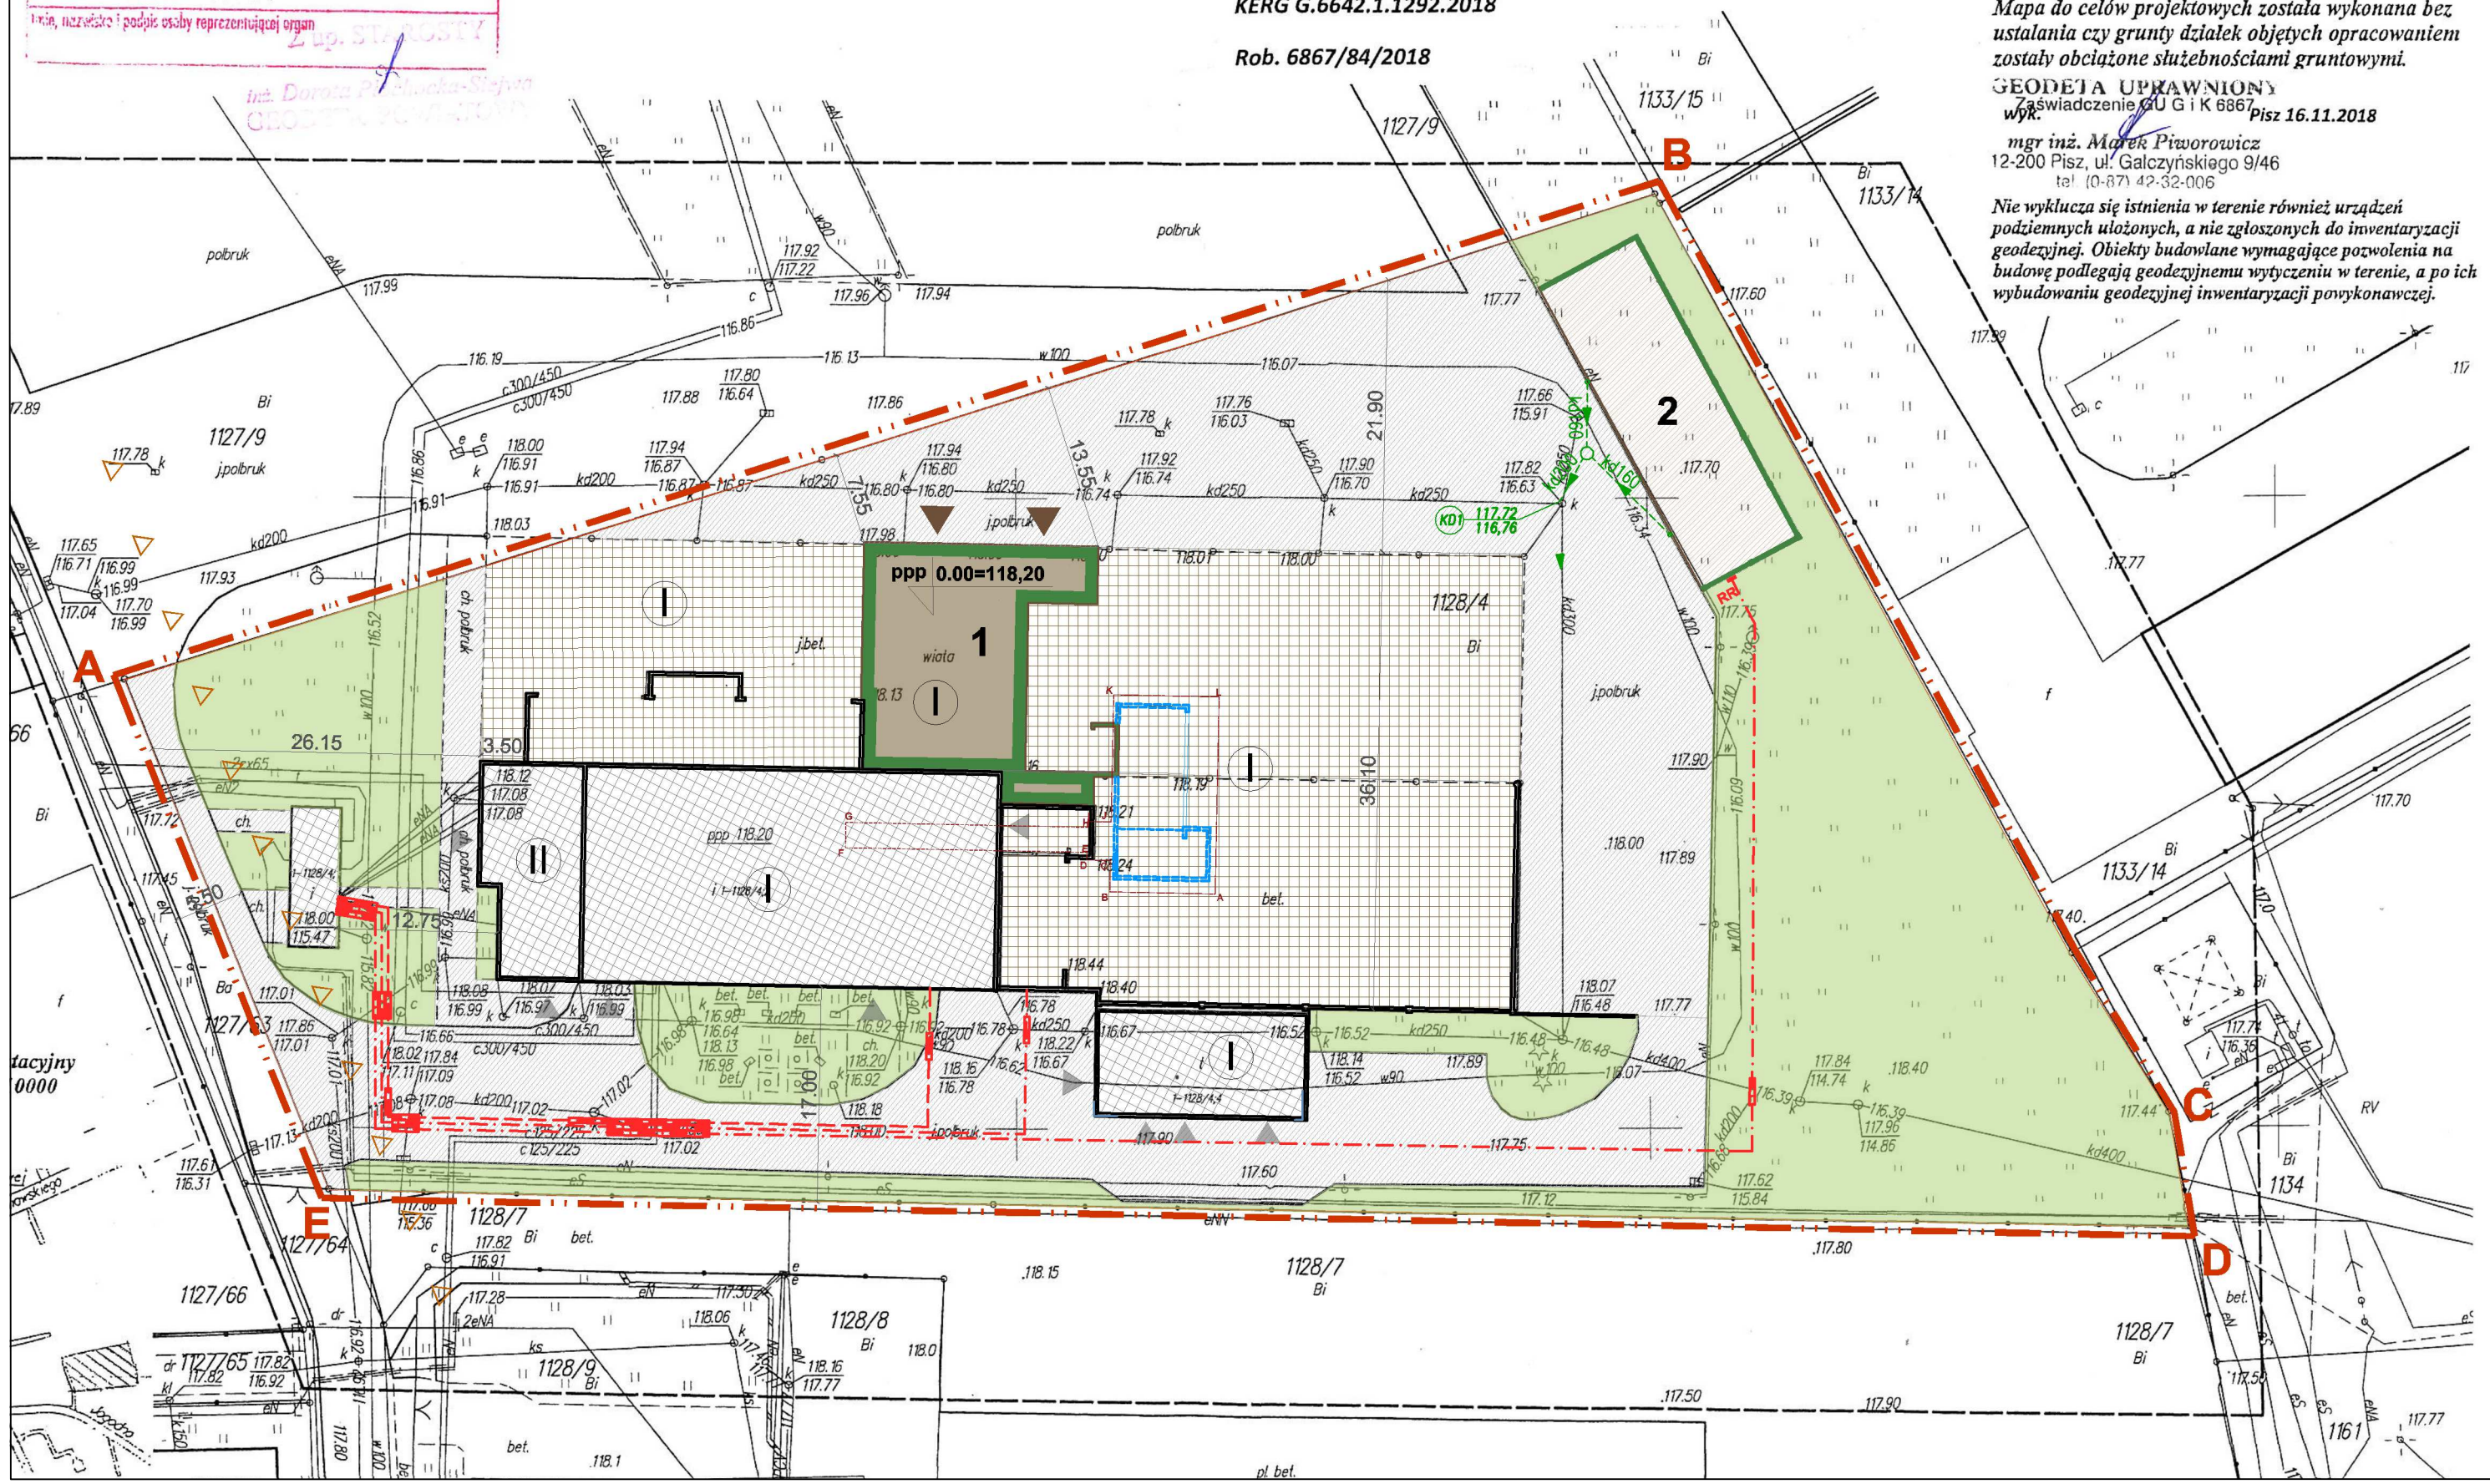

SYMBOLE ARCHITEKTONICZNE

OZNACZENIA GRAFICZNE ZAGOSPODAROWANIA

- A-K — ZAKRES TERENU INWESTYCJI- BEZ ZMIAN
- A L — ZAKRES OPRACOWANIA PROJEKTU BUDOWLANEGO ZAMIENNEGO
- NIEPRZEKRACZALNA LINIA ZABUDOWY- BEZ ZMIAN
- ppp 0.00=147,85 — POZIOM POSADOWIENIA PARTERU BUDYNKU- BEZ ZMIAN
- I — ILOŚĆ KONDYGNACJI - BEZ ZMIAN

ELEMENTY PROJEKTOWANE, STANOWIĄCE ISTOTNE ODSTĘPSTWO OD ZATWIERDZONEGO PROJEKTU BUDOWLANEGO.

- PROJEKTOWANA PODŁOGA RUCHOMA

POJ. ELEMENTY ZAGOSPODAROWANIA- ZATWIERDZONE DECYZJĄ NR 308/2016

- 1 — BUDYNEK- ZATWIERDZONY DECYZJĄ nr 308/2016
- 2 — WIATA NA RĘBAK ZATWIERDZONA DECYZJĄ nr 308/2016
- WEJŚCIE DO BUDYNKU ZATWIERDZONE DECYZJĄ nr 308/2016
- S — UTWARDZENIE POD KONTENER NA GROMADZENIE ODPADÓW STAŁYCH ZATWIERDZONE DECYZJĄ NR 308/2016

ISTNIEJĄCE ELEMENTY ZAGOSPODAROWANIA

- NAWIERZCHNIA UTWARDZONA (JEZDNIA)
- NAWIERZCHNIA ZIELONA UPORZĄDKOWANA
- BUDYNEK
- WIATA
- WEJŚCIE GŁÓWNE DO BUDYNKU
- WEJŚCIE DO BUDYNKU
- ZJAZD NA DZIAŁKĘ WG ODRĘBNEJ PROCEDURY

SYMBOLE NIE UWZGLEDNONE W LEGENDZIE INTERPRETOWAĆ WG. USTAW, ROZPORZĄDZEŃ I NORM

- Projektowana zalicznikowa instalacja elektroenergetyczna - linie kablowe typu YAKXs - ZATWIERDZONA DECYZJĄ nr 308/2016
- Projektowane rury osłonowe linii kablowych - typu AROT DVK 160 - ZATWIERDZONE DECYZJĄ nr 308/2016
- RR — Projektowana rozdzielnica rębaka - ZATWIERDZONA DECYZJĄ nr 308/2016
- kd160 — doziemna instalacja kanalizacji deszczowej - ZATWIERDZONA DECYZJĄ nr 308/2016

LEGENDA

- Projektowana zalicznikowa instalacja elektroenergetyczna - linie kablowe nN ~0,4kV
- Projektowane rury osłonowe dla linii kablowych - typu AROT DVK

UWAGI OGÓLNE DO PROJEKTU:
1. Przed przystąpieniem do realizacji wszystkie wymiary sprawdzić w naturze.
2. Wszystkie rysunki należy rozpatrywać łącznie z projektami architektury, konstrukcji i innych branż.
3. Używanie niniejszych rysunków nie zwalnia wykonawcy z obowiązku prowadzenia bieżącej koordynacji międzybranżowej w trakcie budowy. W szczególności niedopuszczalne jest prowadzenie jakichkolwiek robót w oparciu o dokumentację jednej branży bez sprawdzenia odniesień do pozostałych branż.
4. Należy stosować jedynie materiały i urządzenia posiadające aktualne certyfikaty i dopuszczone do używania w budownictwie.
5. W razie jakichkolwiek niezgodności należy skonsultować sie z projektantami. Ewentualne wady projektowe koordynacyjnie należy przedstawić nadzorowi autorskiemu przed przystąpieniem do robót. Prowadzenie robót w przypadku stwierdzenia wad koordynacyjnych będzie na wyłączne ryzyko Wykonawców.
6. Przebicia ścian i stropów należy rozpatrywać łącznie z projektami konstrukcji i architektury.
7. Projekt należy zrealizować zgodnie z zasadami wiedzy technicznej. W przypadku rozbieżności wymiarowych i technologicznych między projektami branżowymi skonsultować się z generalnym projektantem.
8. Po aktualizacji projektu, rysunki z wcześniejszym indeksem tracą ważność (dotyczny rysunków zaktualizowanych).
9. Całość prac skoordynować z Wykonawcami innych branż na budowie.
10. Całość prac wkonać zgodnie z obowiązującymi przepisami, normami oraz zasadami wiedzy technicznej.

PROJEKT WYKONAWCZY

Nazwa opracowania:

Projekt budowlany zamienny do decyzji nr 308/2016 znak WZB.6740.308.2016 z dnia 24 października 2016 r.: rozbudowa, przebudowa istniejącej kotłowni o powierzchni rozbudowy - 277.06m2 o powierzchni użytkowej - 459.73m2 i kubaturze - 3377.36m3 wraz z budową wiaty na rębak o powierzchni zabudowy - 240.62m2 i kubaturze - 1688.40m3 na działce o nr geod. 1128/4 położonej w Piszu przy ul.Jagodnej 1c w zakresie : - budowy ruchomej podłogi z układem zasilania kotła w biomasę, - budowy instalacji zraszaczowej w projektowanym i istniejącym pomieszczeniu wygarniaczy oraz doziemnej instalacji elektroenergetycznej.

Inwestor: Przedsiębiorstwo Energetyki Cieplnej Sp. z o.o. z siedzibą w Piszu, 12-200 Pisz, przy ul. Jagodnej 1C

Wykonawca projektu: P.P.U.H. "JUWA" Jerzy Brynkiewicz Waldemar Filipkowski 15-182 Białystok, ul.Sosabowskiego 22

Zespół projektowy	Data i podpis
projektant | instalacje elektryczne mgr inż. Paweł Garstka upr. w spec. instalacji elektrycznych nr upr.: PDL/0132/PWOE/14; nr czł.: PDL/IE/0004/15	14.12.2018
projektant | instalacje elektryczne mgr inż. Paweł Iwaniuk upr. w spec. instalacji elektrycznych nr upr.: POM/0185/POOE/08; nr czł.: POM/IE/0047/09	14.12.2018

Nazwa rysunku: INSTALACJE ELEKTRYCZNE ZEWNĘTRZNE

Nr rysunku: PW-IE-01 Skala: 1:500